PLANIMETRIA PIANO TERRA - scala 1:200

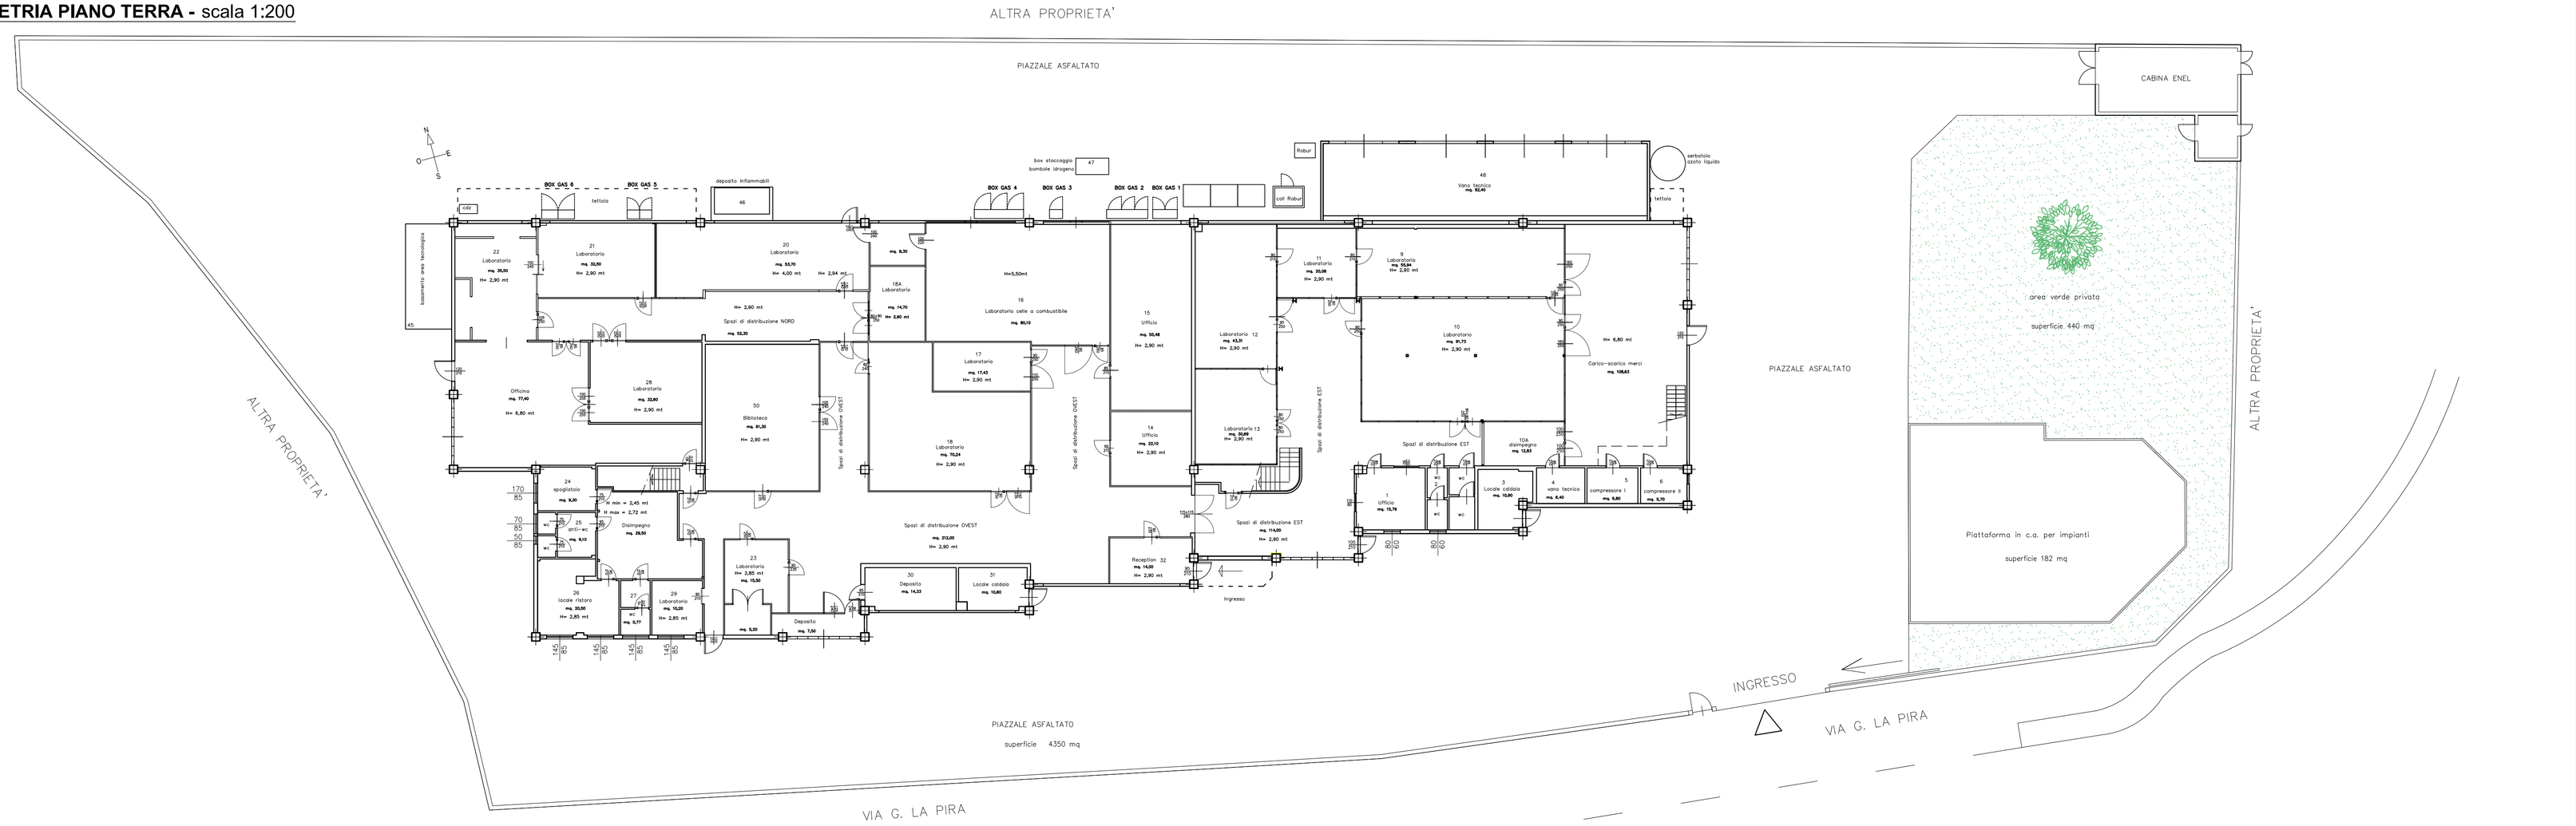

PIANTA PIANO PRIMO - scala 1:200

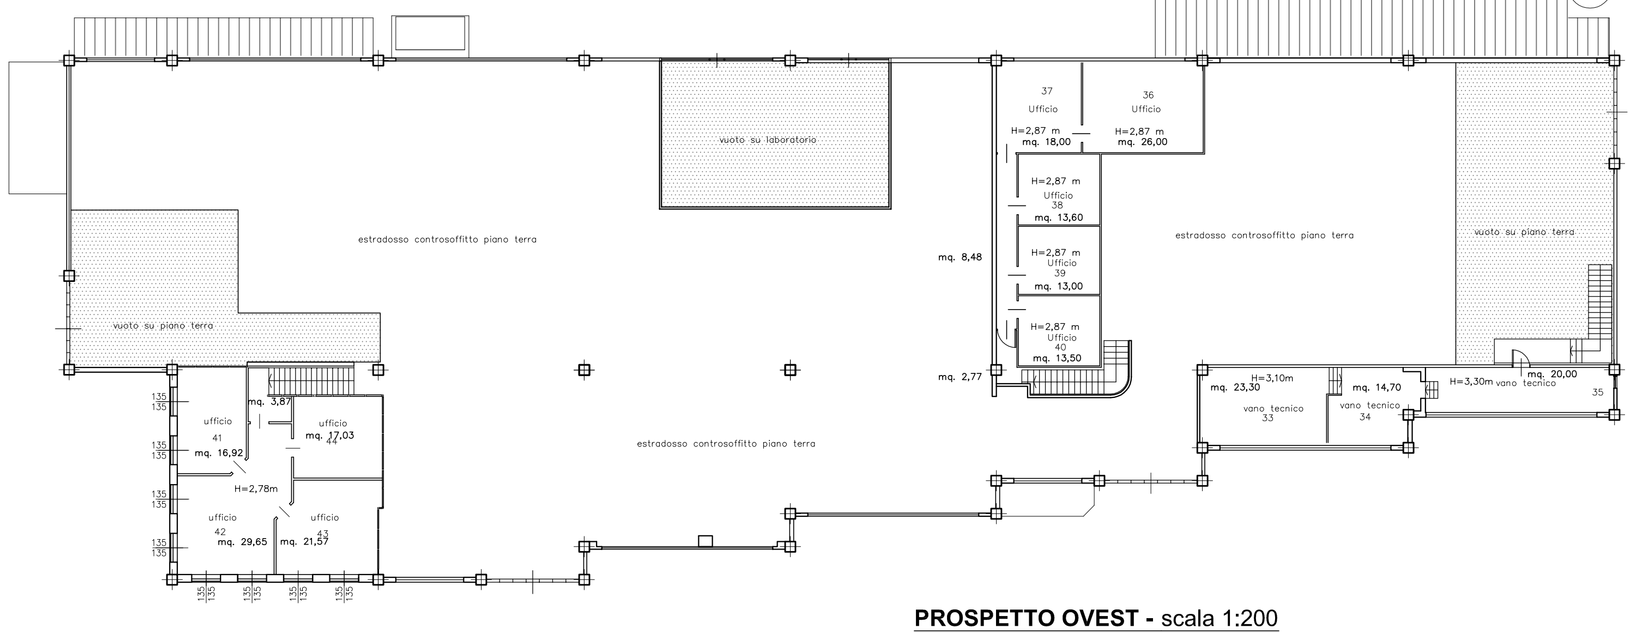

PIANTA COPERTURA - scala 1:200

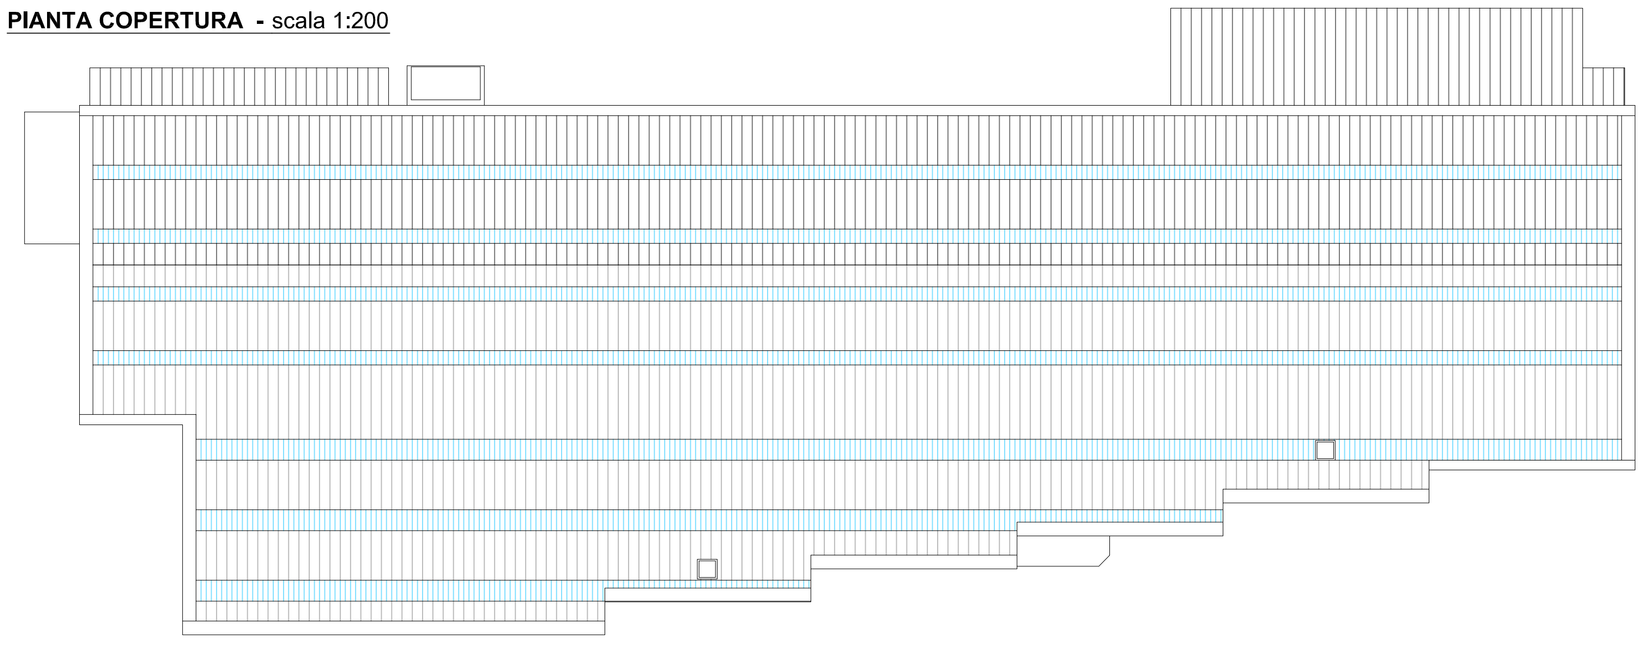

PROSPETTO OVEST - scala 1:200

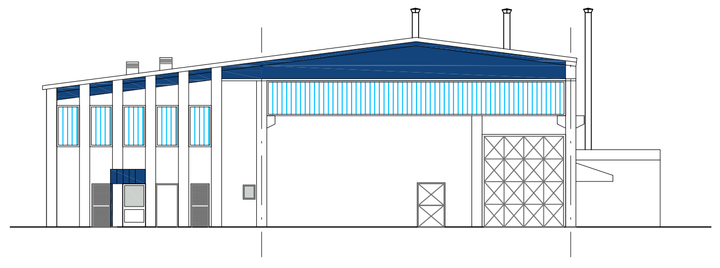

PROSPETTO SUD - scala 1:200

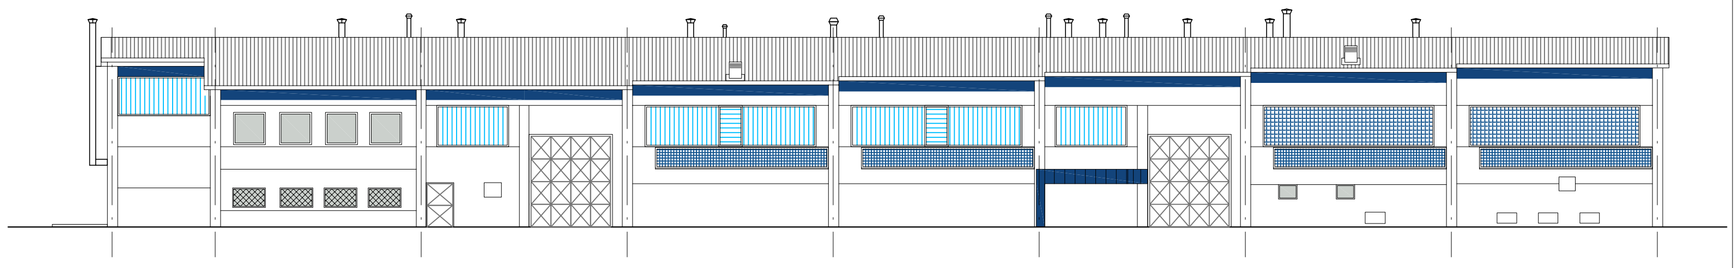

PROSPETTO EST - scala 1:200

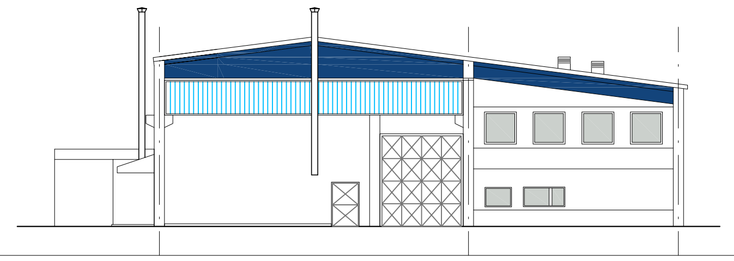

PROSPETTO NORD - scala 1:200

COMMITTENTE: EDISON EDF GROUP — CENTRO RICERCHE V. G. La Pira 2 - Trofarello (TO)

PROGETTISTA: Arch. Silvia Toja Arch. Maurizio Bernardi

PROGETTO: AS BUILT

DATA: GENNAIO 2017

TAV.: AS 1A

OGGETTO DEL DISEGNO

RILIEVO	LAYOUT
• PIANTA PIANO TERRA	scala 1:200
• PIANTA PIANO PRIMO	scala 1:200
• PIANTA PIANO COPERTURA	scala 1:200
• PROSPETTI	scala 1:200

AGGIORNAMENTI

emissione	16/02/2015
rev.	23/03/2015
rev.	15/11/2016
rev.	20/01/2017

FILE: EDISON-2016-PLANIM GENERALE-REV02.dwg